


COFFRET PISCINE


circuit de commande

Tel Que Construit
28 Avril 2026

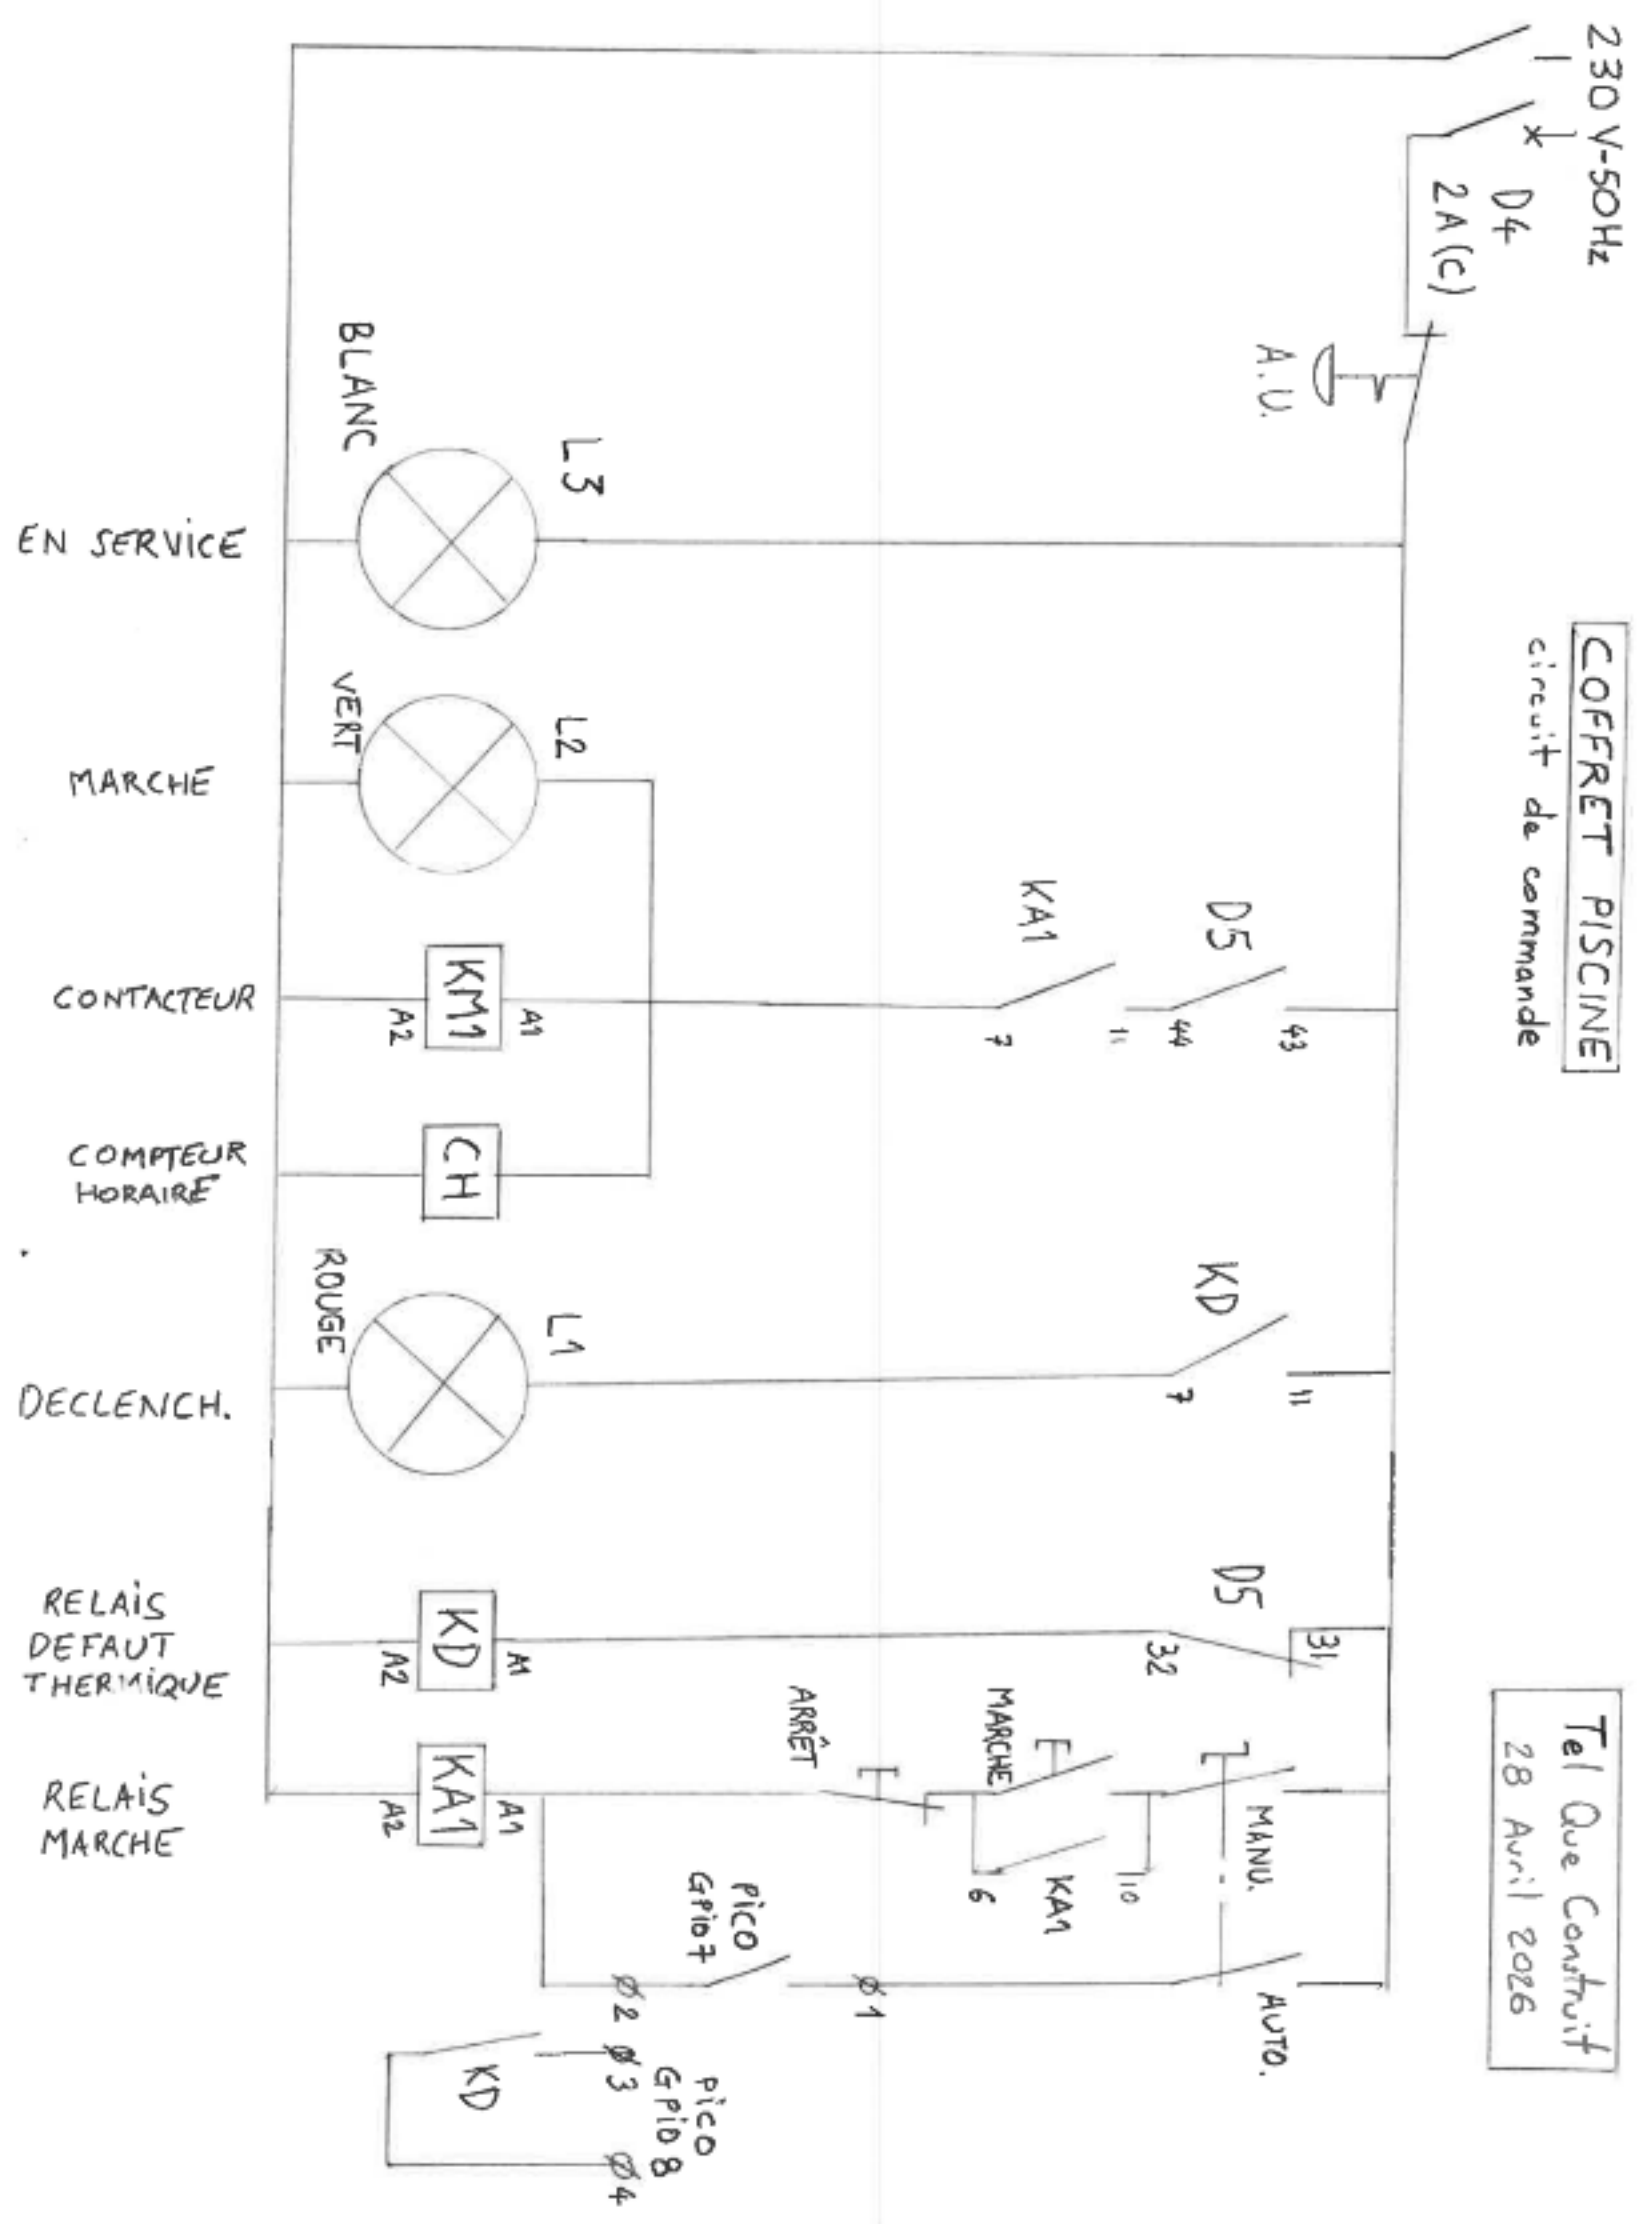

COFFRET PISCINE

Circuit de puissance
unifilaire

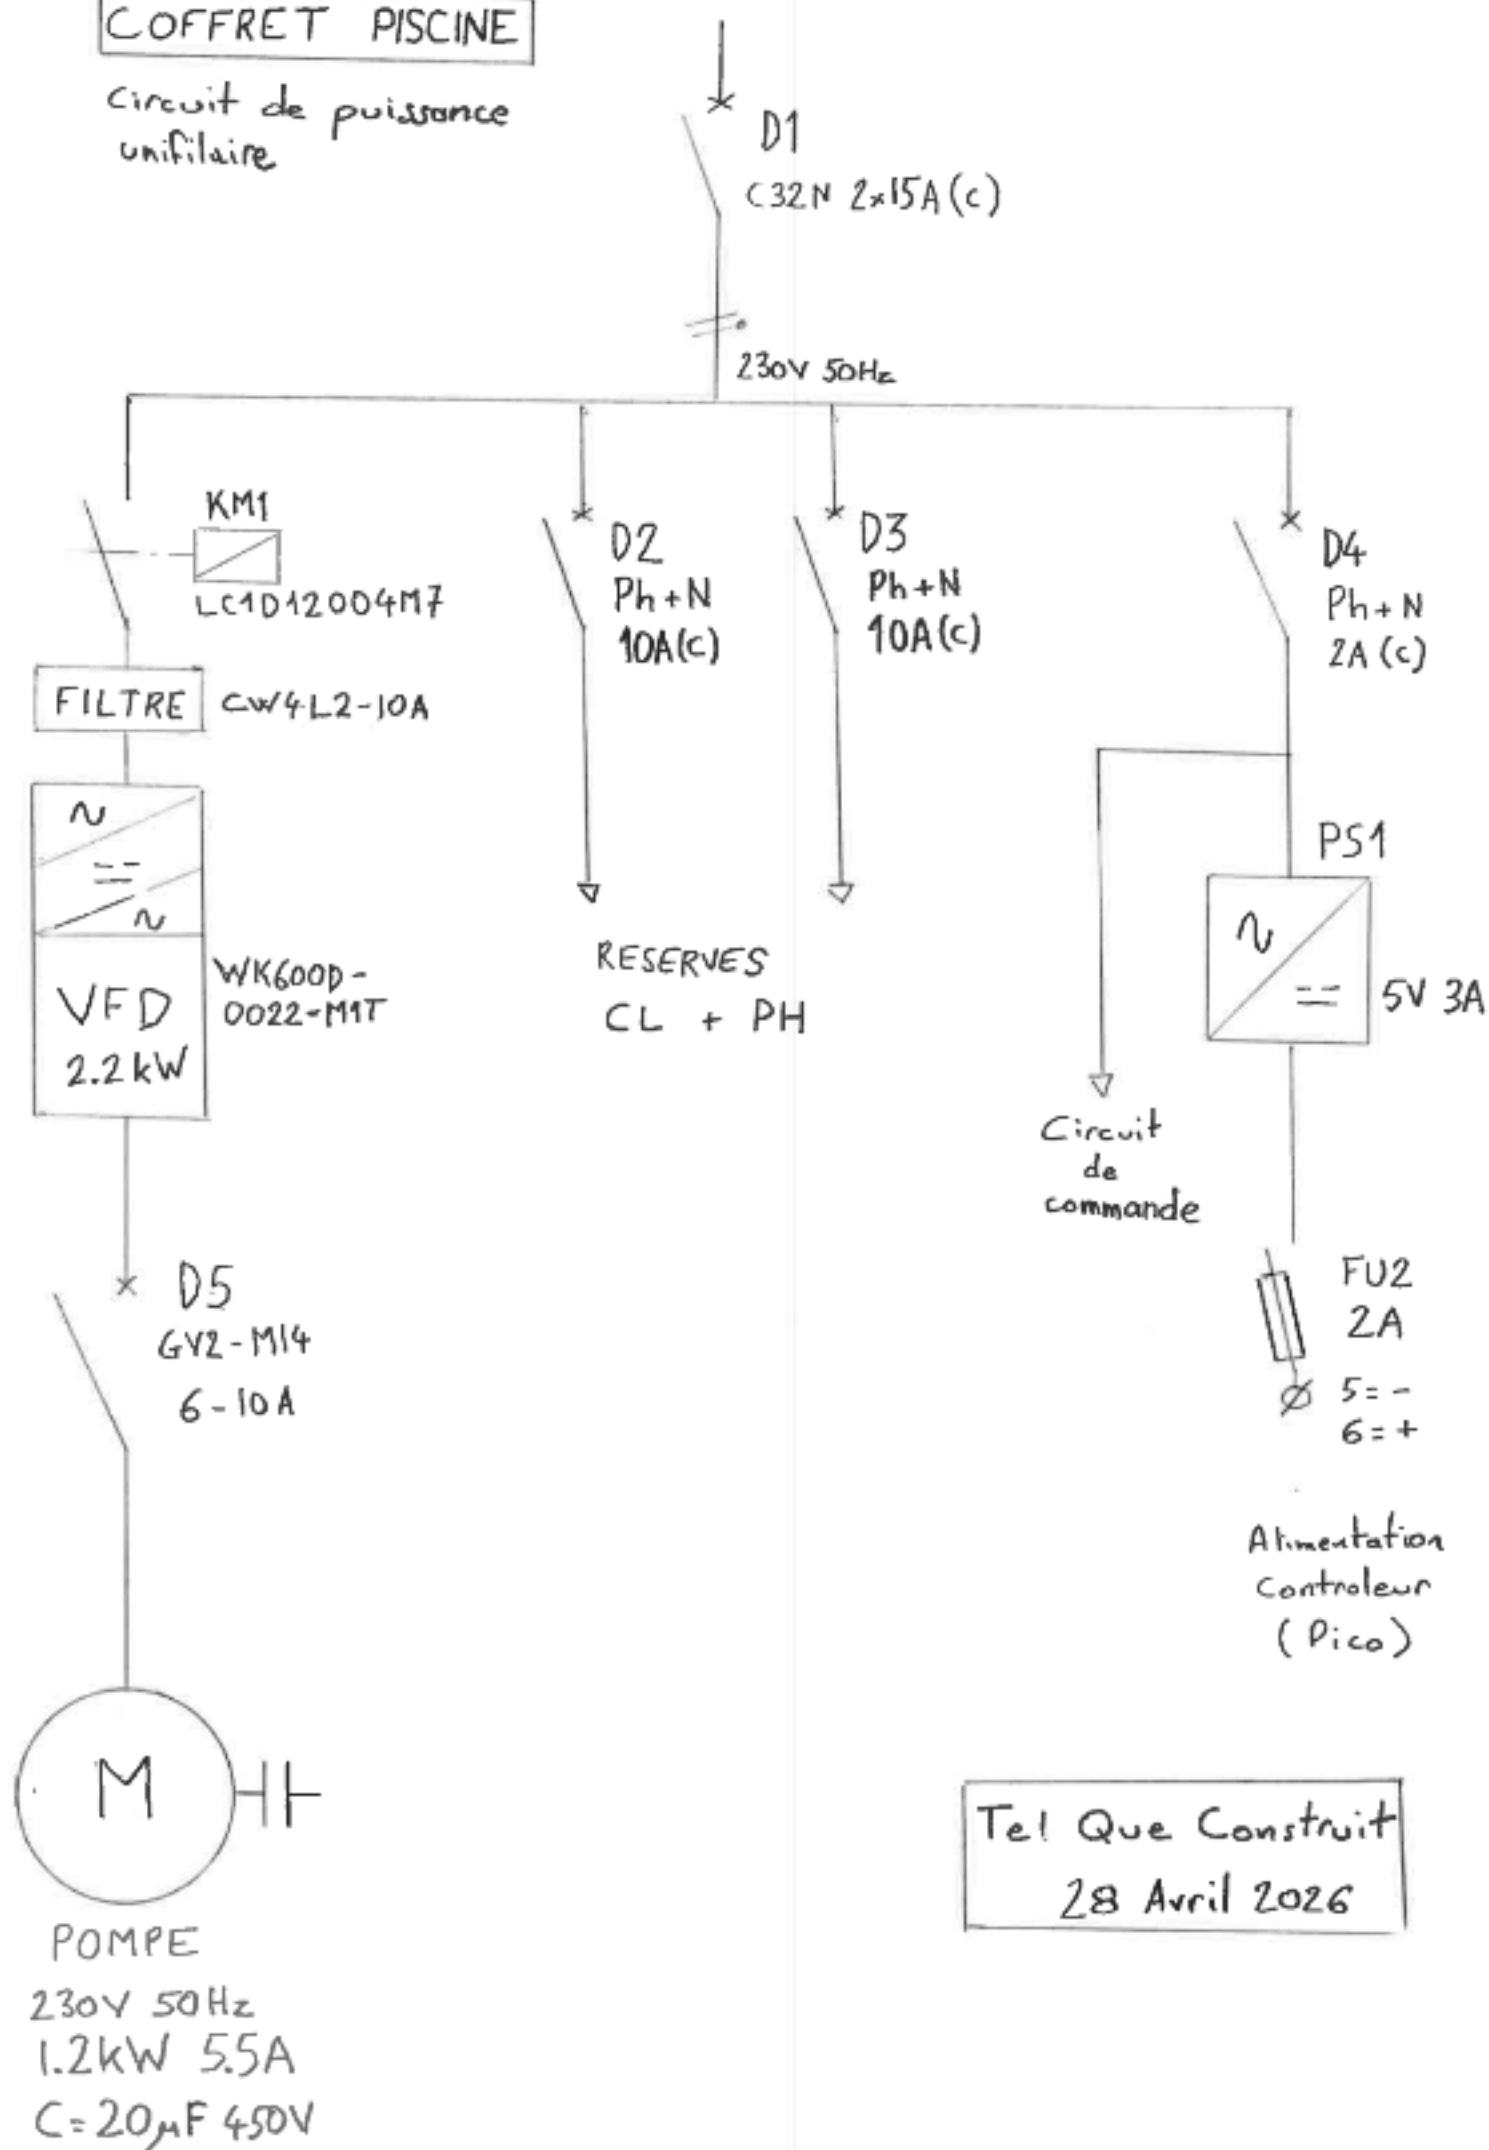

Tel Que Construit
28 Avril 2026