


COFFRET PISCINE

Circuit de puissance
unifilaire

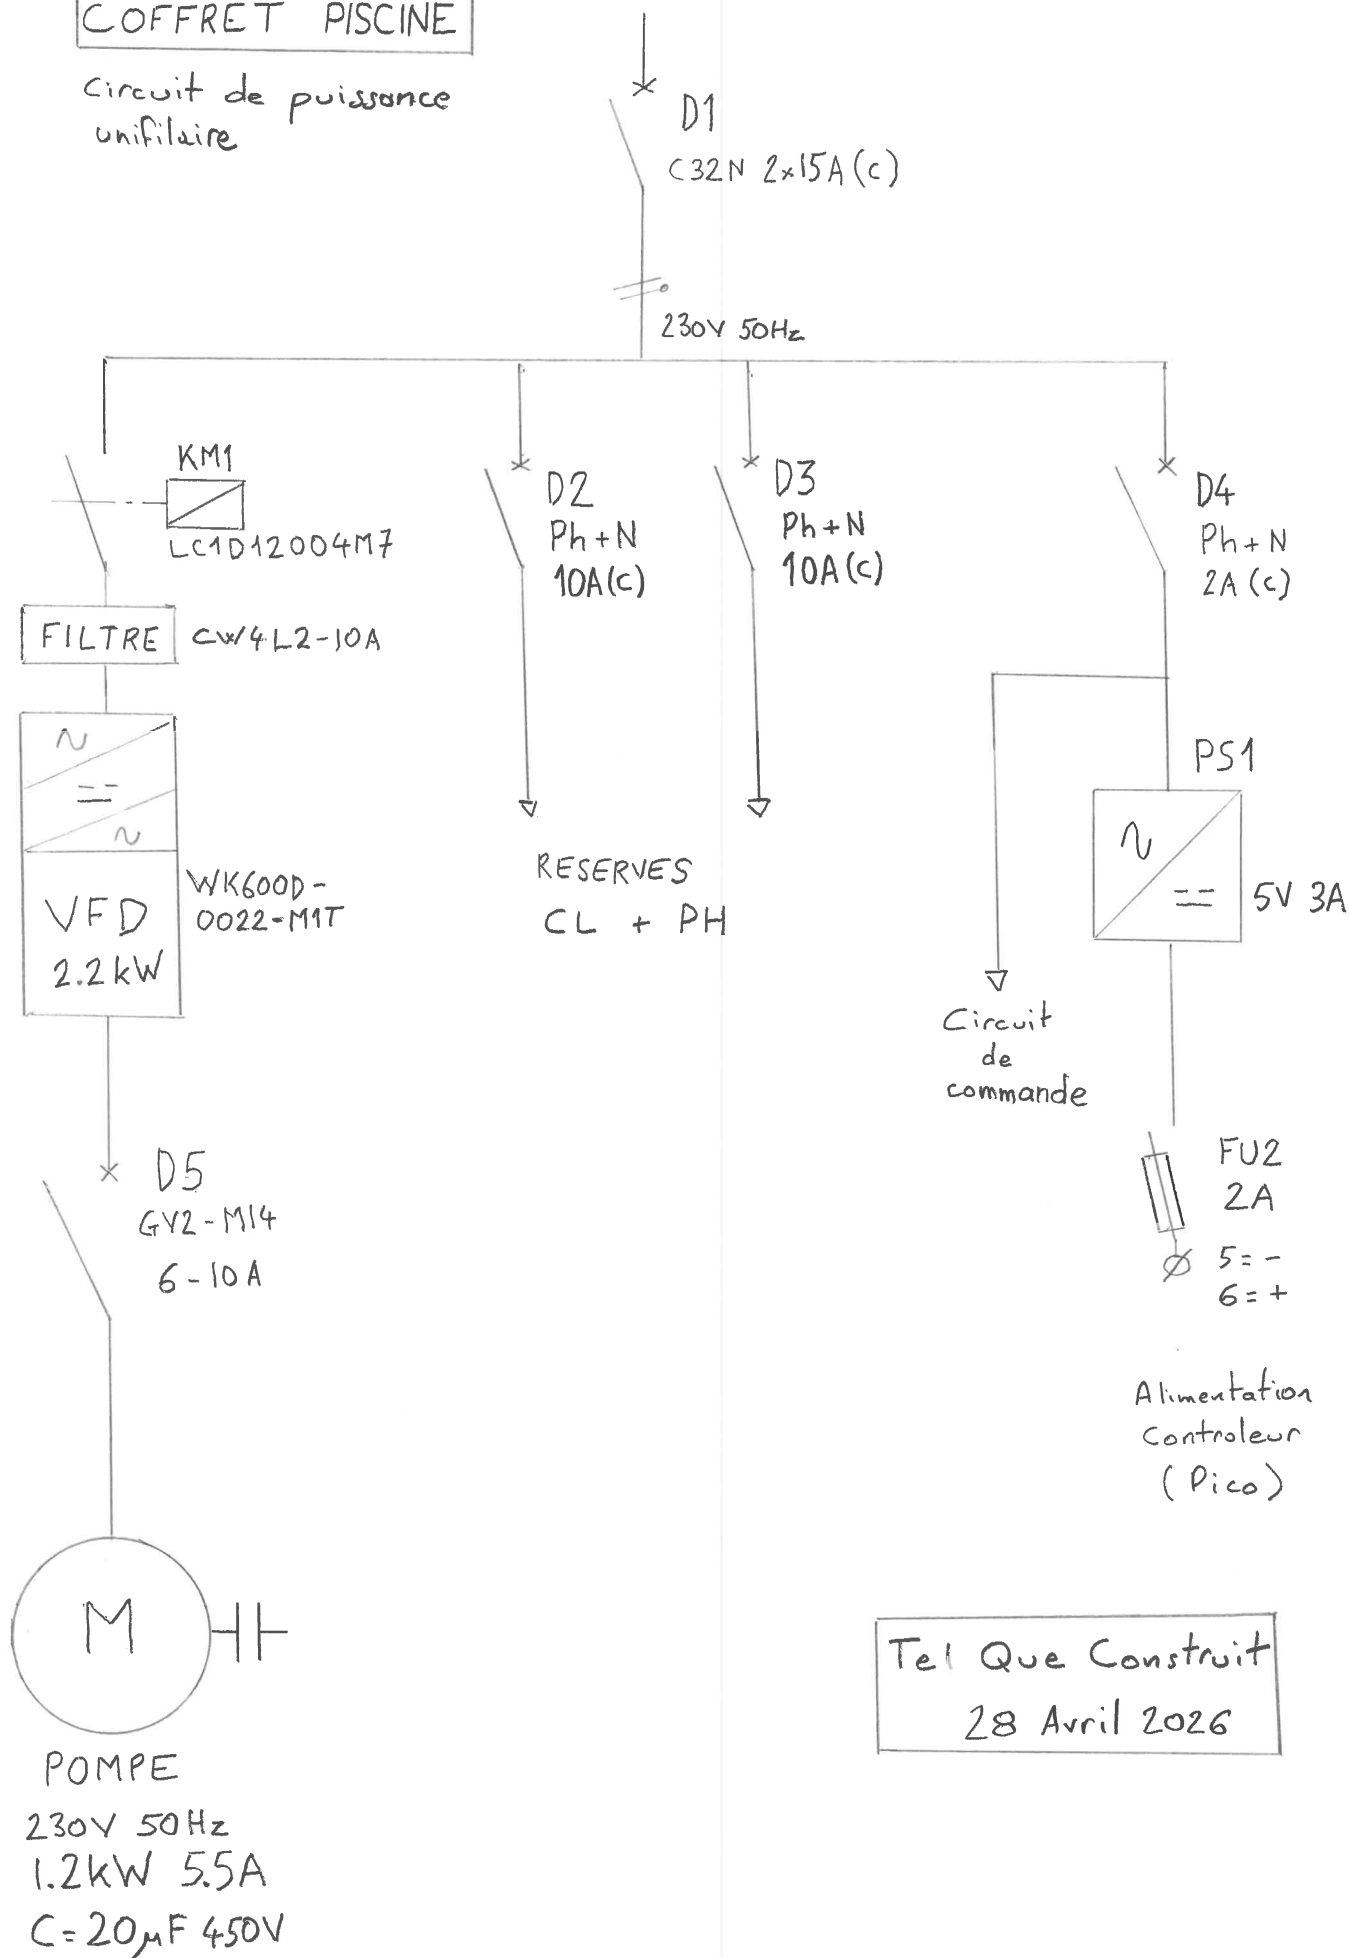

Tel Que Construit
28 Avril 2026

230 V-50Hz

COFFRET PISCINE

circuit de commande

Tel Que Construit

28 Avril 2026

