


COFFRET PISCINE

Circuit de puissance
unifilaire

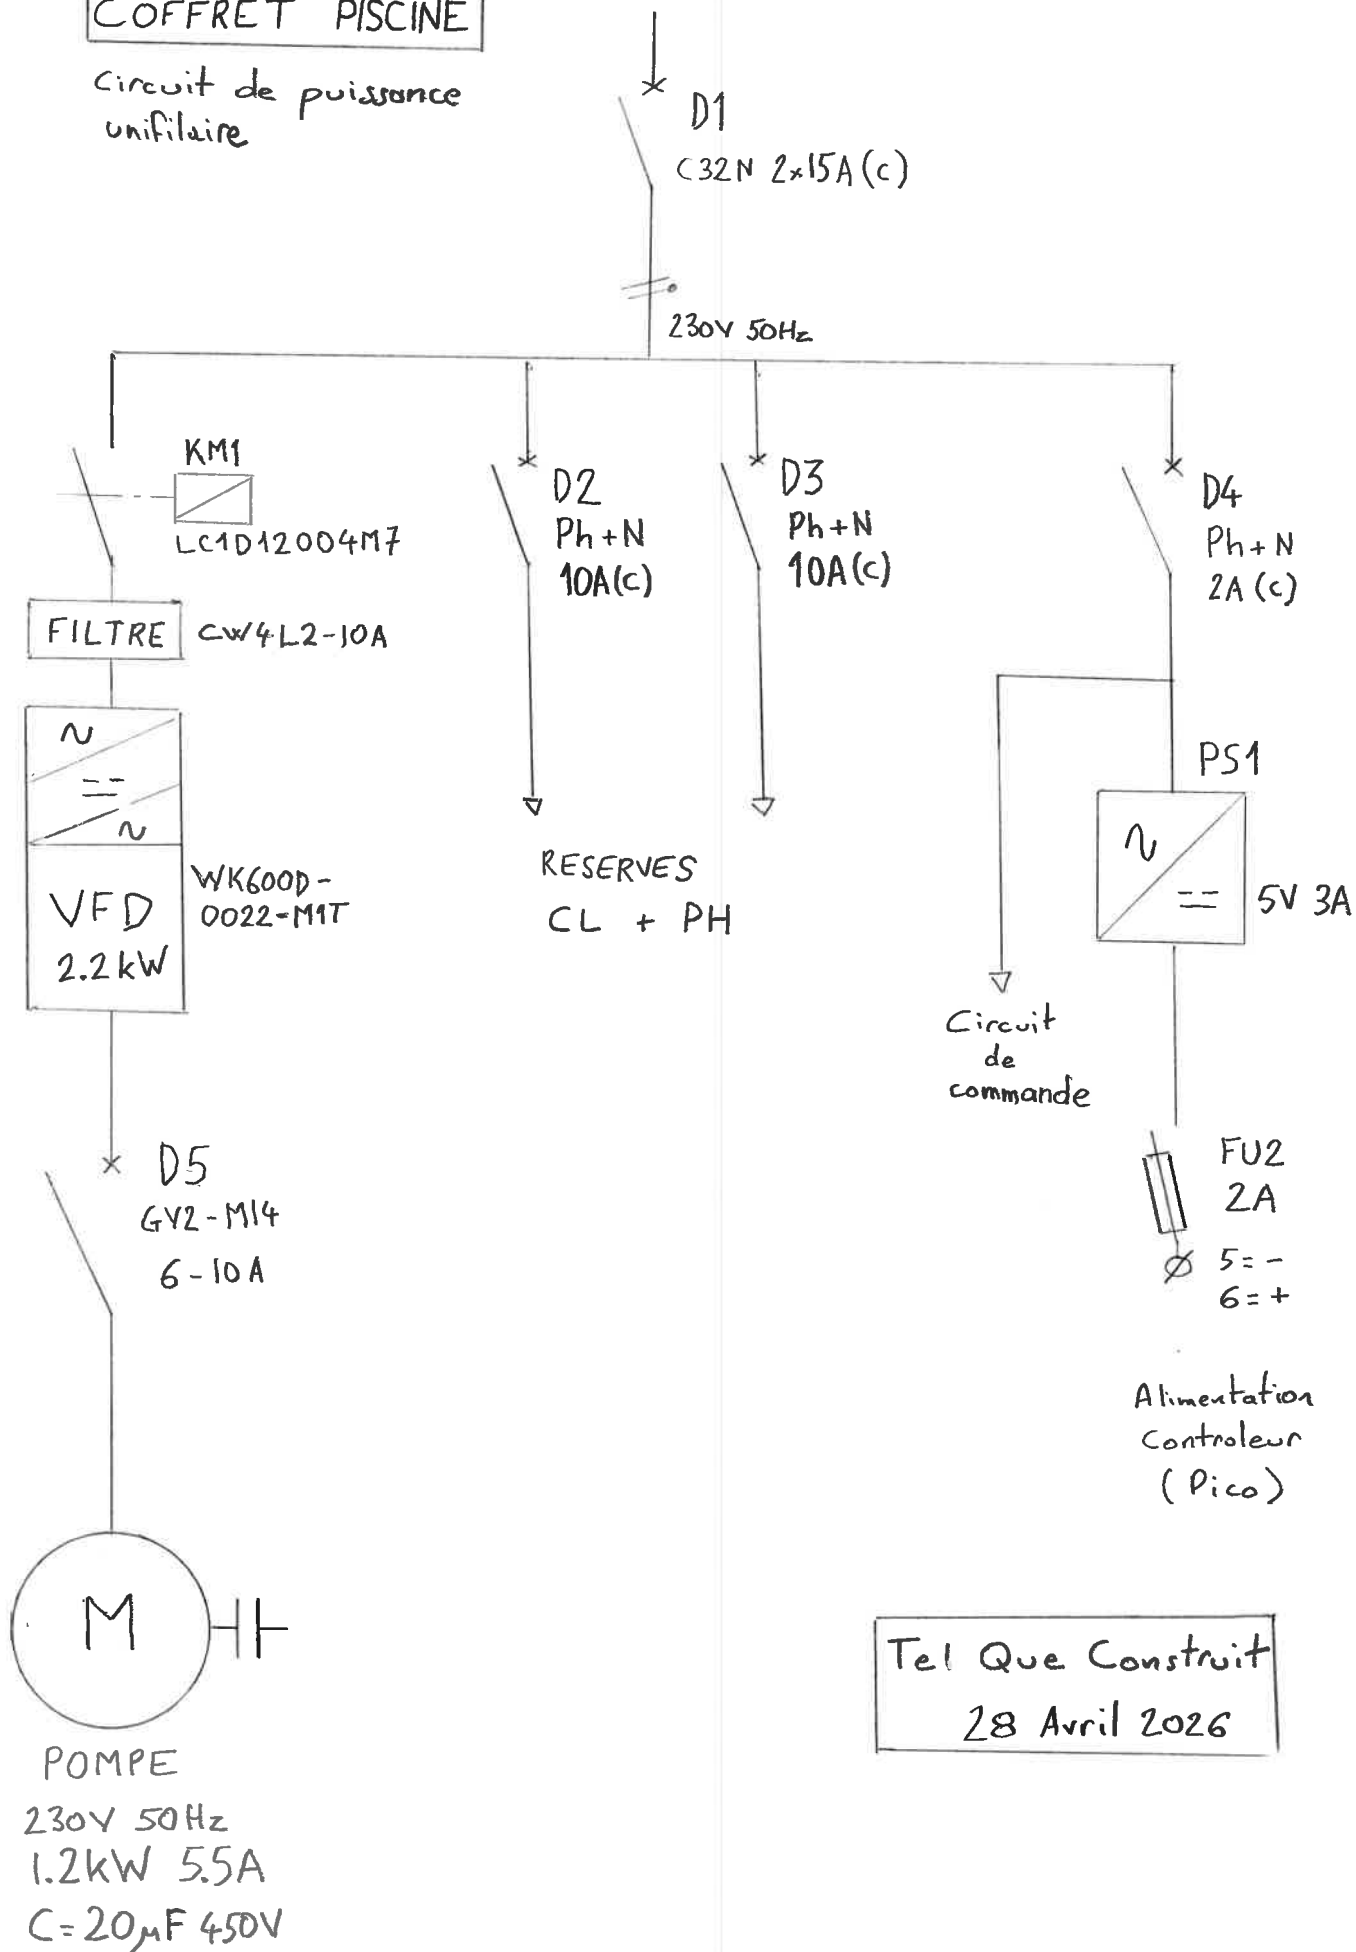

Tel Que Construit
28 Avril 2026

230 V-50Hz

D4
2A(c)

A.U.

COFFRET PISCINE
circuit de commande

Tel Que Construit
28 Avril 2026

